


PLANTA COBERTURA DO PALCO

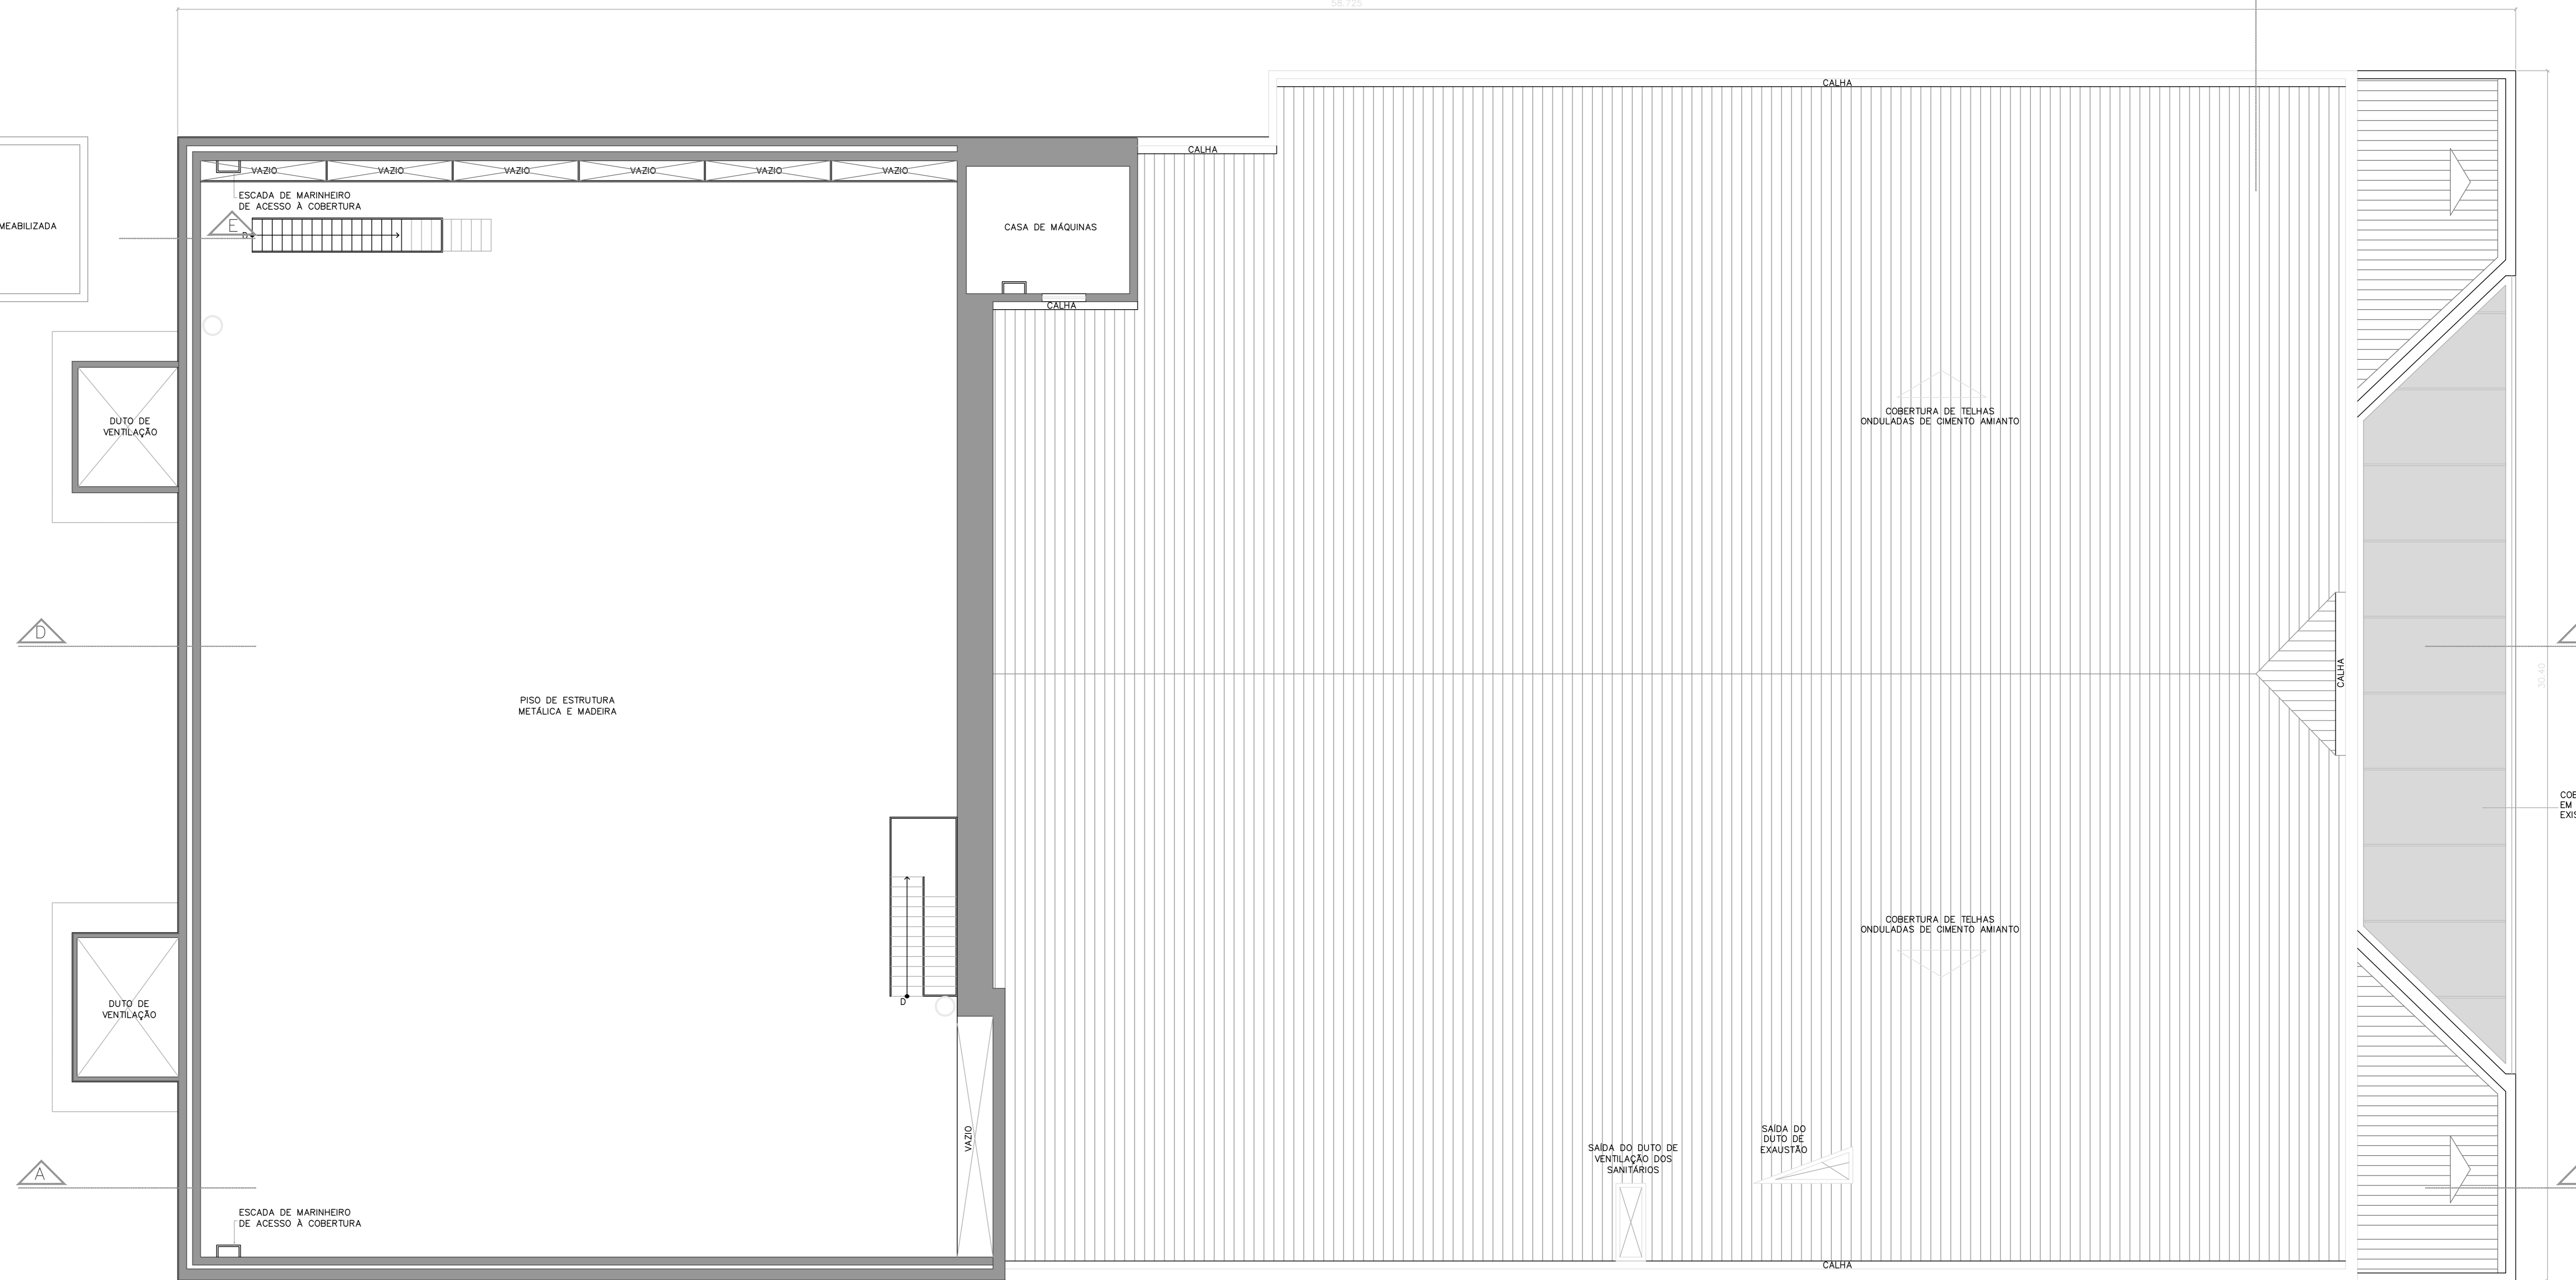

PLANTA DE COBERTURA

- LEGENDA**
- █ PROJETO ARQUITETURA - BARRETO ARQUITETURA E COMUNICAÇÃO LTDA.
 - █ AS BUILT, COMO CONSTRUÍDO - FACCIO ARQUITETURA S.S. LTDA.
Divergências encontradas entre o projeto e o obra executada pelo empresa Esteto Engenharia e Comércio Limitada

REVISÃO	DATA	DESCRIÇÃO
01	16/05/13	LEVANTAMENTO ARQUITETÔNICO "AS BUILT" (COMO CONSTRUÍDO)

AUTORES DO PROJETO:
FACCIO
 ARQUITETURA
ESTÉTICA • CONTEMPORÂNEA • SUSTENTÁVEL • INOVADORA

CLIENTE: **ESTETO ENGENHARIA E COMÉRCIO LTDA.**


LOCAL: **RUA RUI BARBOSA, 153 - BELA VISTA - SP** FOLHA: **08/14**


COORDENADOR: **Arq. PAULO FACCIO** LEVANTAMENTO: **Arq. JEFFERSON OLIVEIRA** DESENHISTA: **Arq. JEFFERSON OLIVEIRA**

FASE: **AS BUILT** ESCALA: **1:75** DATA: **10/08/2013**