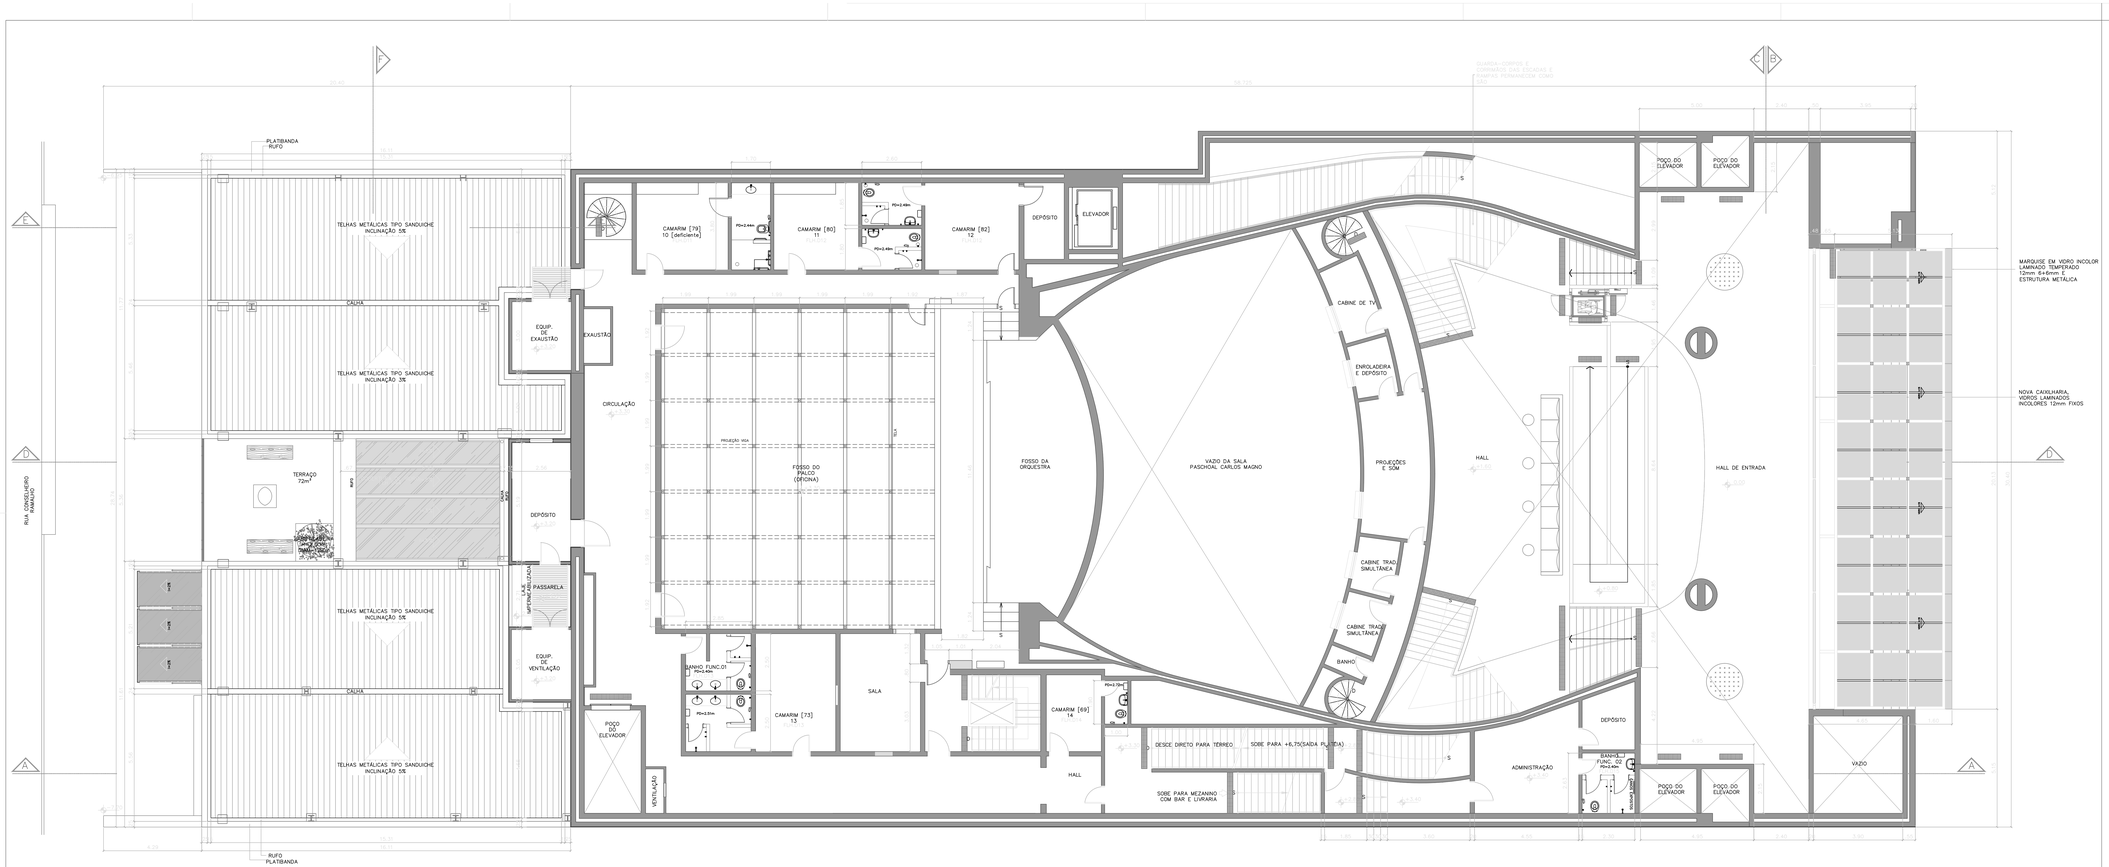

PLANTA 2º PAV. – CAMARINS – NÍVEIS +3.30 & +3.40 E PLANTA COBERTURA POSTERIOR

LEGENDA

PROJETO ARQUITETURA – BARRETO ARQUITETURA E COMUNICAÇÃO LTDA.

AS BUILT, COMO CONSTRUÍDO – FACCIO ARQUITETURA S.S. LTDA.
Divergências encontradas entre o projeto e a obra executado pela empresa Esteto Engenharia e Comércio Limitada

AS BUILT - ARQUITETURA

REV.	DESCRIÇÃO/LEVANTAMENTO ARQUITETÔNICO - AS BUILT - COMO CONSTRUÍDO
REVISÃO	DATA / DESCRIÇÃO

AUTORES DO PROJETO:

FACCIO ARQUITETURA
Rua Iperoig Guarnieri, 226 - Pinheiros/SP/Brasil

CLIENTE:
APAA I Associa-ção Paulista dos Amigos da Arte

PROJETO: TEATRO SERGIO CARDOSO — REVISÃO: R00

LOCAL: RUA RUI BARBOSA, 153 - BELA VISTA - SP

TÍTULO DO DESENHO: LEVANTAMENTO TÉCNICO COMO CONSTRUÍDO - AS BUILT — FOLHA: 03/14

COORDENADOR:	LEVANTAMENTO:	DESENHISTA:
Arq. PAULO FACCIO	Arq. JEFFERSON OLIVEIRA	Arq. JEFFERSON OLIVEIRA

FASE:	ESCALA:	DATA:
AS BUILT	1:75	MARÇO / 2013