


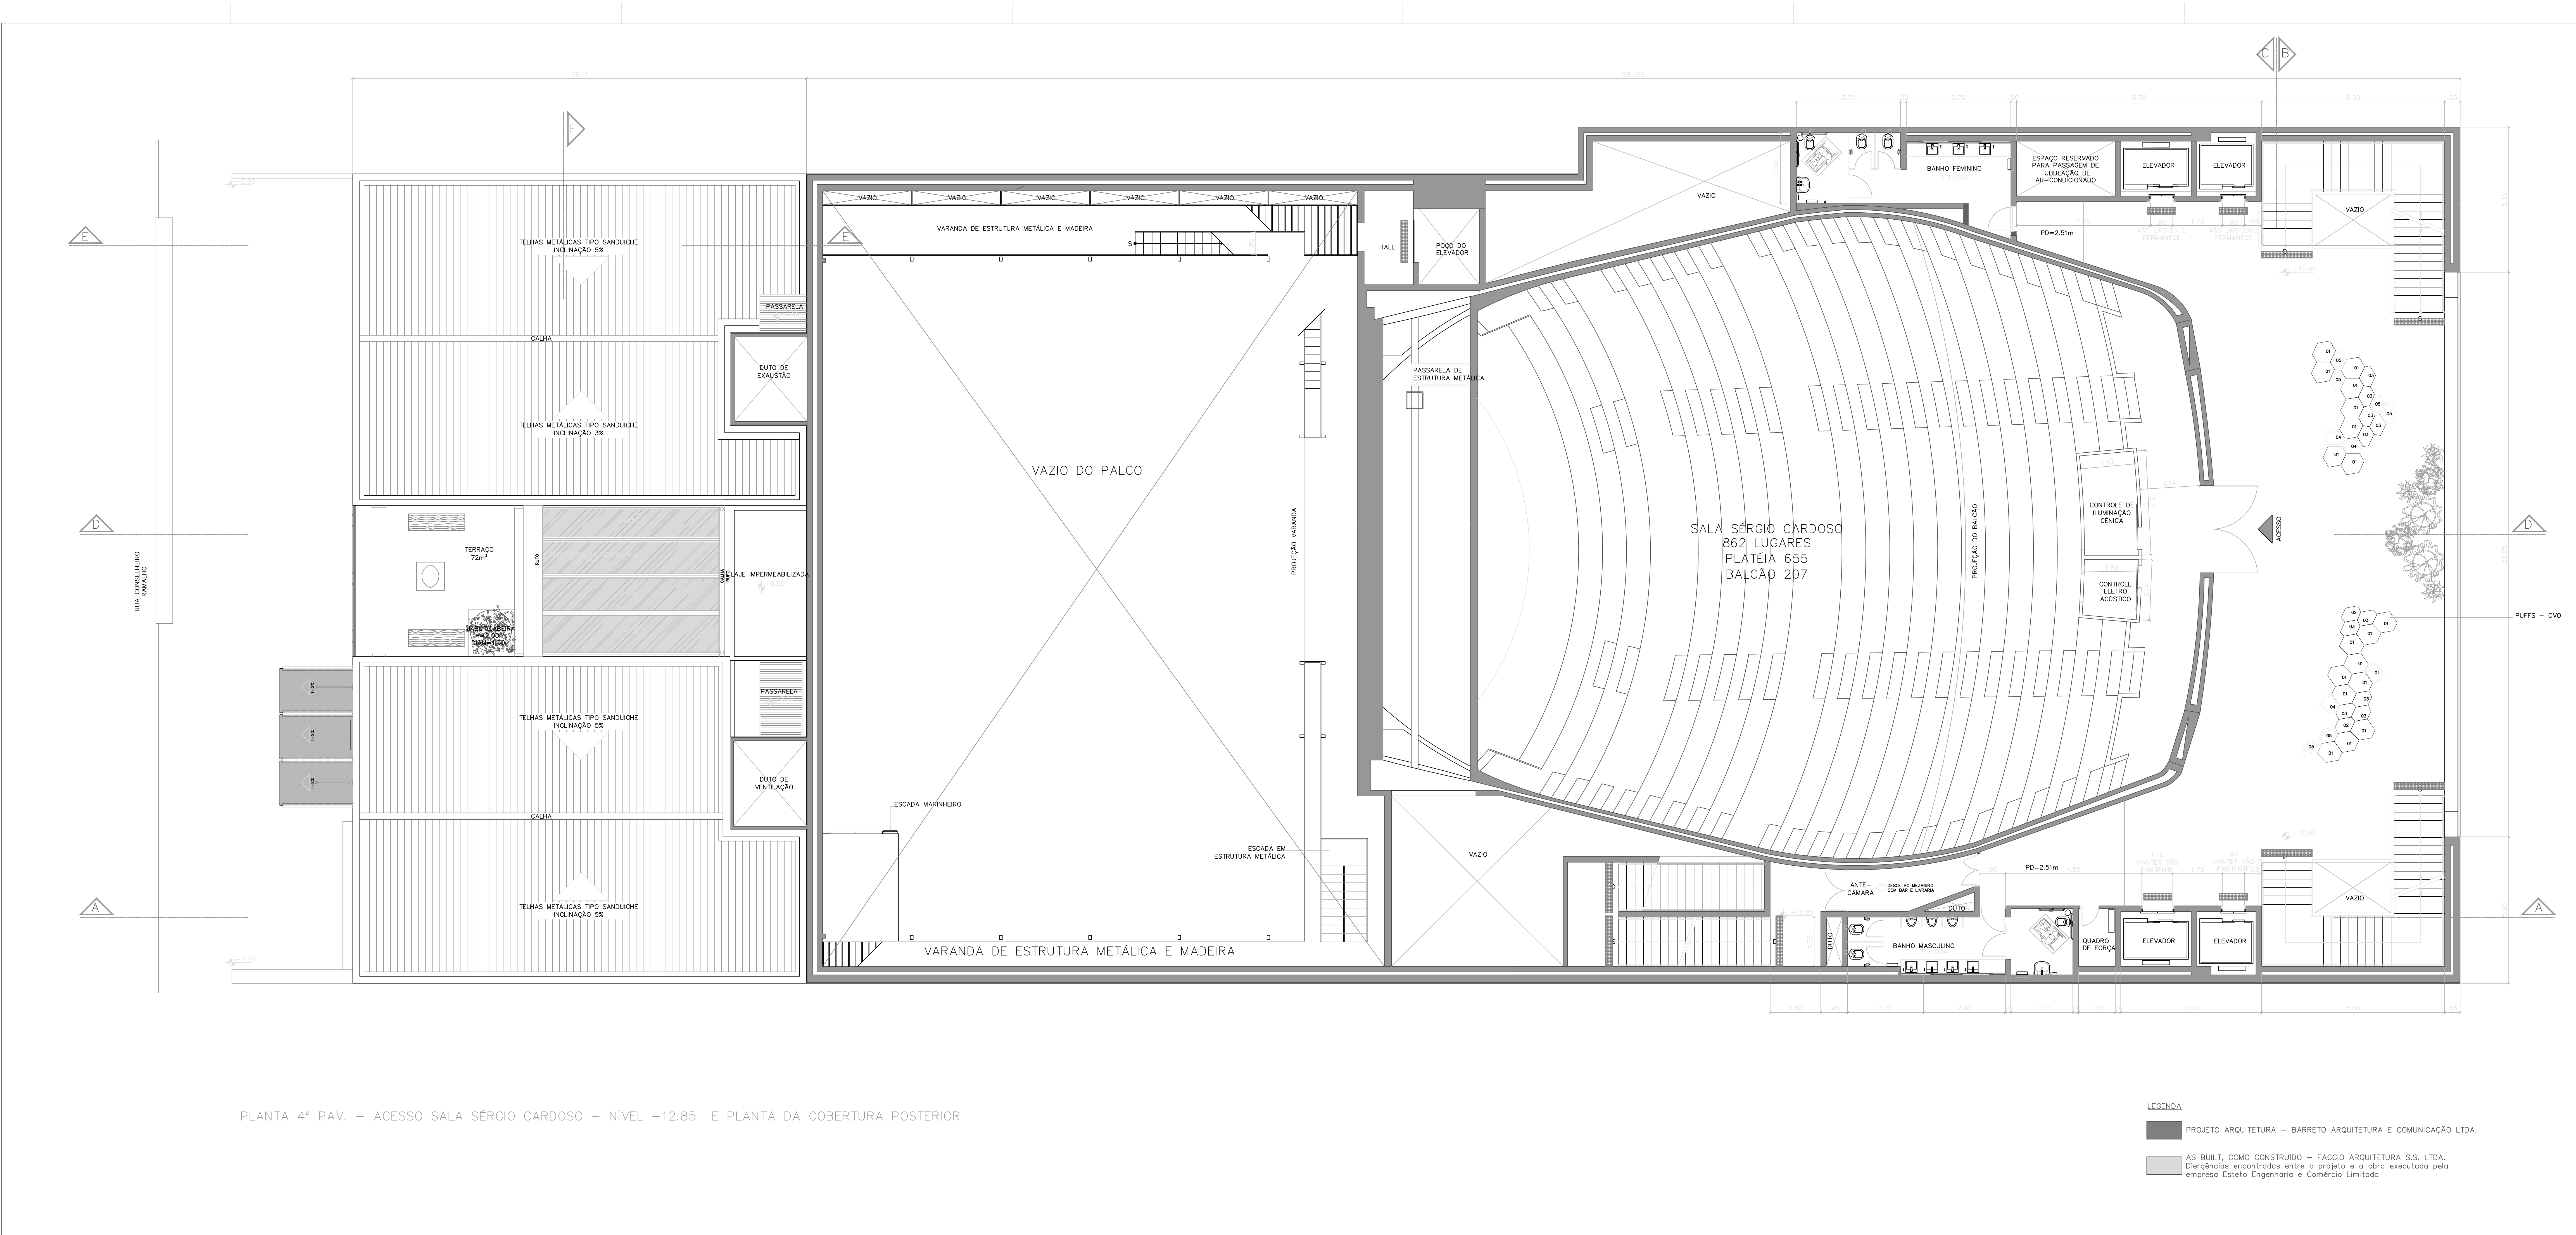

PLANTA 4º PAV. - ACESSO SALA SÉRGIO CARDOSO - NÍVEL +12.85 E PLANTA DA COBERTURA POSTERIOR

LEGENDA

PROJETO ARQUITETURA - BARRETO ARQUITETURA E COMUNICAÇÃO LTDA.

AS BUILT, COMO CONSTRUÍDO - FACCIO ARQUITETURA S.S. LTDA.
Divergências encontradas entre o projeto e o obra executado pelo
empresa Esteto Engenharia e Comércio Limitada

AUTORES DO PROJETO:

FACCIO
ARQUITETURA

CLIENTE: APAA ã Associaã -o Paulista dos Amigos da Arte

PROJETO: TEATRO SÉRGIO CARDOSO REVISÃO: R00

LOCAL: RUA RUI BARBOSA, 153 - BELA VISTA - SP

TÍTULO DO PROJETO: LEVANTAMENTO TÉCNICO COMO CONSTRUÍDO - AS BUILT

COORDENADOR: Arq. PAULO FACCIO LEVANTAMENTO: Arq. JEFFERSON OLIVEIRA DESENHISTA: Arq. JEFFERSON OLIVEIRA

FASE: AS BUILT ESCALA: 1:75 DATA: MARÇO/2013

FOLHA: 05/14