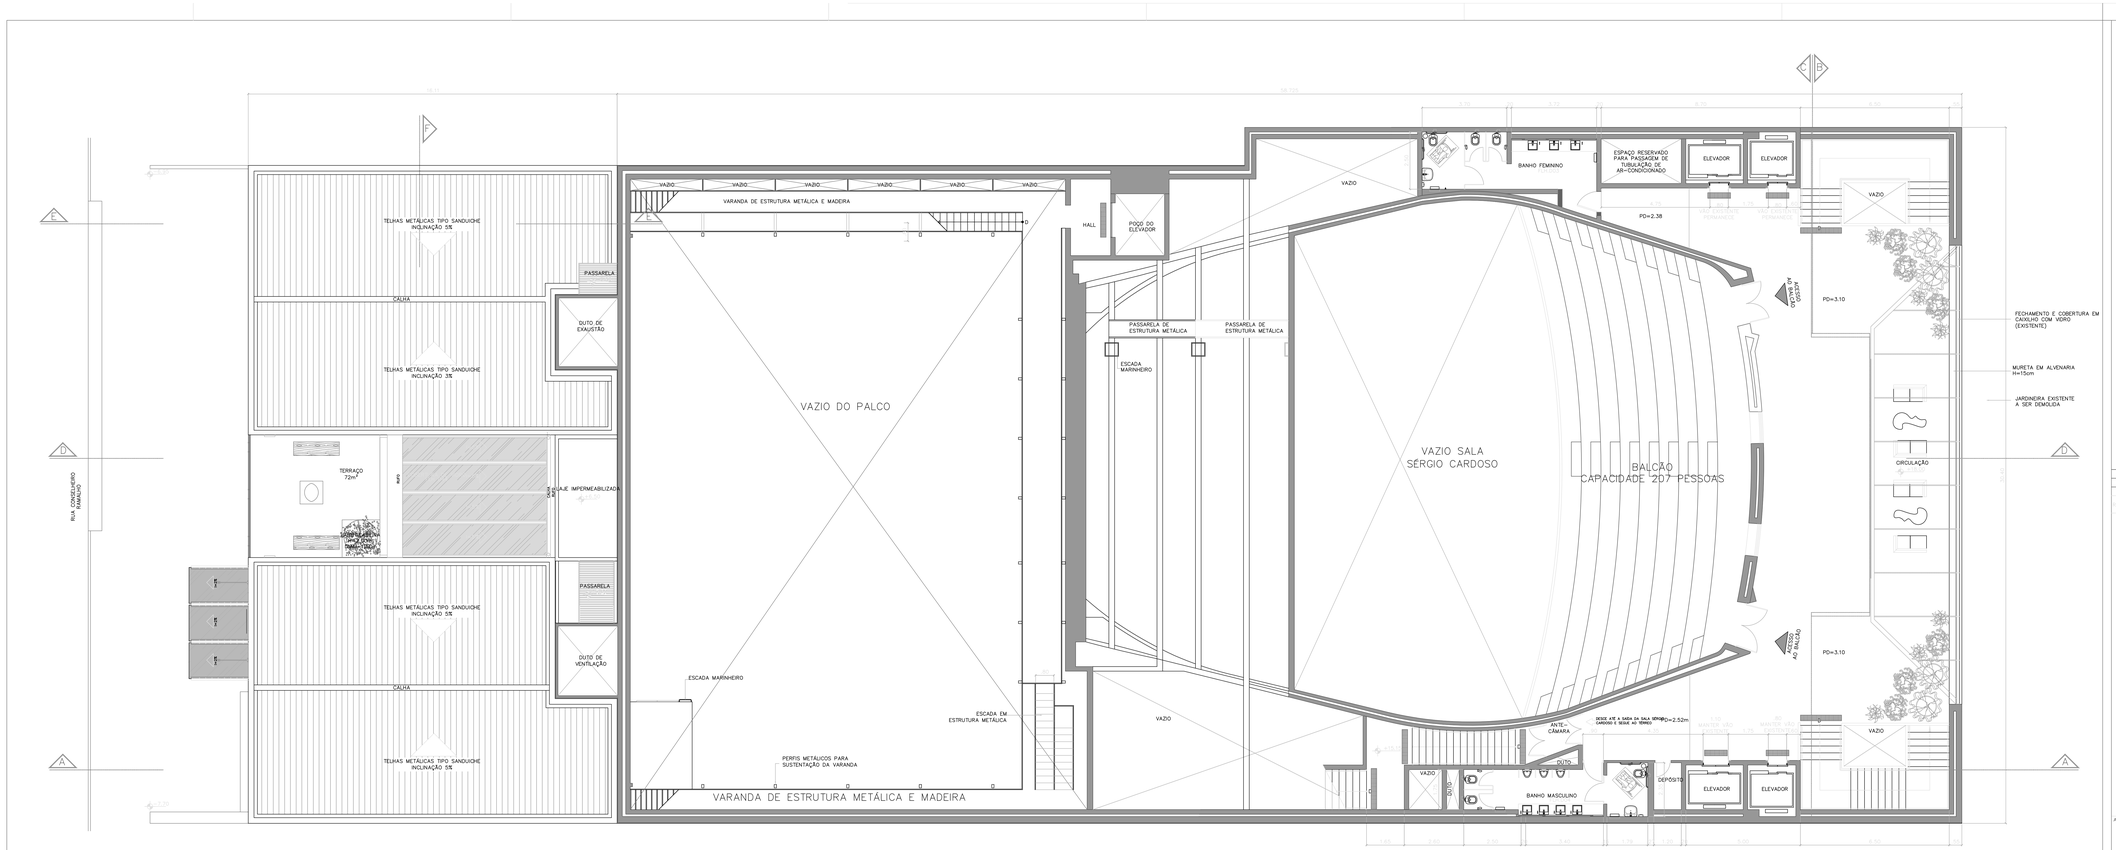

PLANTA 5ª PAV. – ACESSO BALCÃO SALA SÉRGIO CARDOSO – NÍVEL +18.00 E PLANTA COBERTURA POSTERIOR

LEGENDA

PROJETO ARQUITETURA – BARRETO ARQUITETURA E COMUNICAÇÃO LTDA.

AS BUILT, COMO CONSTRUÍDO – FACCIO ARQUITETURA S.S. LTDA.
Divergências encontradas entre o projeto e a obra executado pela empresa Esteto Engenharia e Comércio Limitada

REVISÃO	DATA	DESCRIÇÃO

AS BUILT - ARQUITETURA

AUTORES DO PROJETO:

FACCIO ARQUITETURA
Rua Vanda Guarnieri, 226 - Vila Sônia/SP

CLIENTE: APAA (Associa-ão Paulista dos Amigos da Arte

PROJETO: TEATRO SERGIO CARDOSO

REVISÃO: R00

LOCAL: RUA RUI BARBOSA, 153 - BELA VISTA - SP

TITULO DO DESENHO: LEVANTAMENTO TÉCNICO COMO CONSTRUÍDO - AS BUILT

FOLHA: 06/14

COORDENADOR: Arq. PAULO FACCIO

LEVANTAMENTO: Arq. JEFFERSON OLIVEIRA

DESENHISTA: Arq. JEFFERSON OLIVEIRA

FASE: AS BUILT

ESCALA: 1:75

DATA: MARÇO / 2013